



LOGG AV

Gunilla
Lennhag



Koordinater: 6481812 390796

FÄLT KORT

[Till översikt](#)



2016 L3-2299-2016-001

Nationellt jordbruksområde: Varaslätten (15A) , 03U101

Försök titel: Kvävestrategi i höstvet

Försöksnummer: R-301 -2016

Lfe: 52 - HS Skaraborg Logården

Gröda: Höstvet

Försöksvärd: Ingemar Lundborg Skottby/Vestby, Lidköping

Försöksbehandlingar:

F1 Gödlingsled

- 1 1 Obehandlat,
- 2 1 St. 11 - 14 Axan, 40 kg N
- 2 2 St. 23 - 29 Axan, 40 kg N
- 3 1 St. 11 - 14 Axan, 40 kg N
- 2 2 St. 23 - 29 Axan, 40 kg N
- 3 3 St. 37 - 39 Kalksalpeter 15,5, 40 kg N
- 4 1 St. 11 - 14 Axan, 40 kg N
- 2 2 St. 23 - 29 Axan, 120 kg N
- 5 1 St. 23 - 29 Axan, 120 kg N
- 2 2 St. 37 - 39 Kalksalpeter 15,5, 40 kg N
- 6 1 St. 11 - 14 Axan, 40 kg N
- 2 2 St. 23 - 29 Axan, 80 kg N
- 3 3 St. 37 - 39 Kalksalpeter 15,5, 40 kg N
- 7 1 St. 11 - 14 Axan, 40 kg N
- 2 2 St. 23 - 29 Axan, 120 kg N
- 3 3 St. 37 - 39 Kalksalpeter 15,5, 40 kg N
- 8 1 St. 11 - 14 Axan, 60 kg N
- 2 2 St. 23 - 29 Axan, 180 kg N
- 9 1 St. 23 - 29 Axan, 180 kg N
- 2 2 St. 37 - 39 Kalksalpeter 15,5, 60 kg N
- 10 1 St. 11 - 14 Axan, 60 kg N
- 2 2 St. 23 - 29 Axan, 120 kg N
- 3 3 St. 37 - 39 Kalksalpeter 15,5, 60 kg N
- 11 1 St. 11 - 14 Axan, 80 kg N
- 2 2 St. 23 - 29 Axan, 120 kg N
- 3 3 St. 37 - 39 Kalksalpeter 15,5, 80 kg N
- 12 1 St. 11 - 14 Axan, 80 kg N
- 2 2 St. 23 - 29 Axan, 160 kg N
- 3 3 St. 37 - 39 Kalksalpeter 15,5, 80 kg N
- 13 1 St. 11 - 14 Axan, 40 kg N
- 2 2 St. 23 - 29 Axan, 120 kg N
- 3 3 St. 37 - 49 Kalksalpeter 15,5, N
- 14 1 St. 11 - 14 Axan, 40 kg N
- 2 2 St. 23 - 29 Axan, 120 kg N
- 3 3 St. 37 - 49 Kalksalpeter 15,5, N

Grundbehandlingar:

Utsäde och sådd, Sådatum, huvudgröda 09-21-15

Gödselmedel, PK 0-11-21, , 200 03-22 AL

Ogräsbekämpning,

Svampbekämpning,

Skörd och bärgning, Skördedatum

Mätparametrar:

P01 Vid anläggning jordprov

P02 Vid

Rute-Skott, /m2

P03 Vid N-sensor N-tester

P04 7-10 dagar före skörd

Rute-Stråstyrka, %

Rute-Strållängd, cm

Rute-Ax, /m2

P05 Vid skörd

Rute-Parcellskörd, kg kärna/frö (okorrigerat)

Rute-Stråstyrka, %

P06 Efter skörd, N-min enligt PM

Försöksledare
Anna-Karin Krijger 0511-24861/0702-185449
Anna-Karin.Krijger@hush.se

Utföraransvarig:
Thomas Lans 0514-10090/0708-290864
Thomas.Lans@hushallningssallskapet.se

Skiss baksida!

X Rad1.	X Rad2.
4 (1)	10 (29)
6 (2)	9 (30)
9 (3)	12 (31)
2 (4)	8 (32)
11 (5)	14 (33)
13 (6)	11 (34)
1 (7)	2 (35)
3 (8)	1 (36)
5 (9)	5 (37)
7 (10)	4 (38)
10 (11)	13 (39)
12 (12)	3 (40)
8 (13)	7 (41)
14 (14)	6 (42)
5 (15)	9 (43)
13 (16)	12 (44)
4 (17)	1 (45)
14 (18)	8 (46)
9 (19)	6 (47)
10 (20)	5 (48)
11 (21)	11 (49)
1 (22)	10 (50)
3 (23)	4 (51)
7 (24)	7 (52)
12 (25)	14 (53)
8 (26)	3 (54)
2 (27)	13 (55)
6 (28)	2 (56)

~~X~~ ~~X~~

(P)

Houby ka

vestby

buiderp:7


(X)

Kartex kartbild

Ursprung: o_gron.rik

030101

©Lantmäteriverket, Gävle, 2016

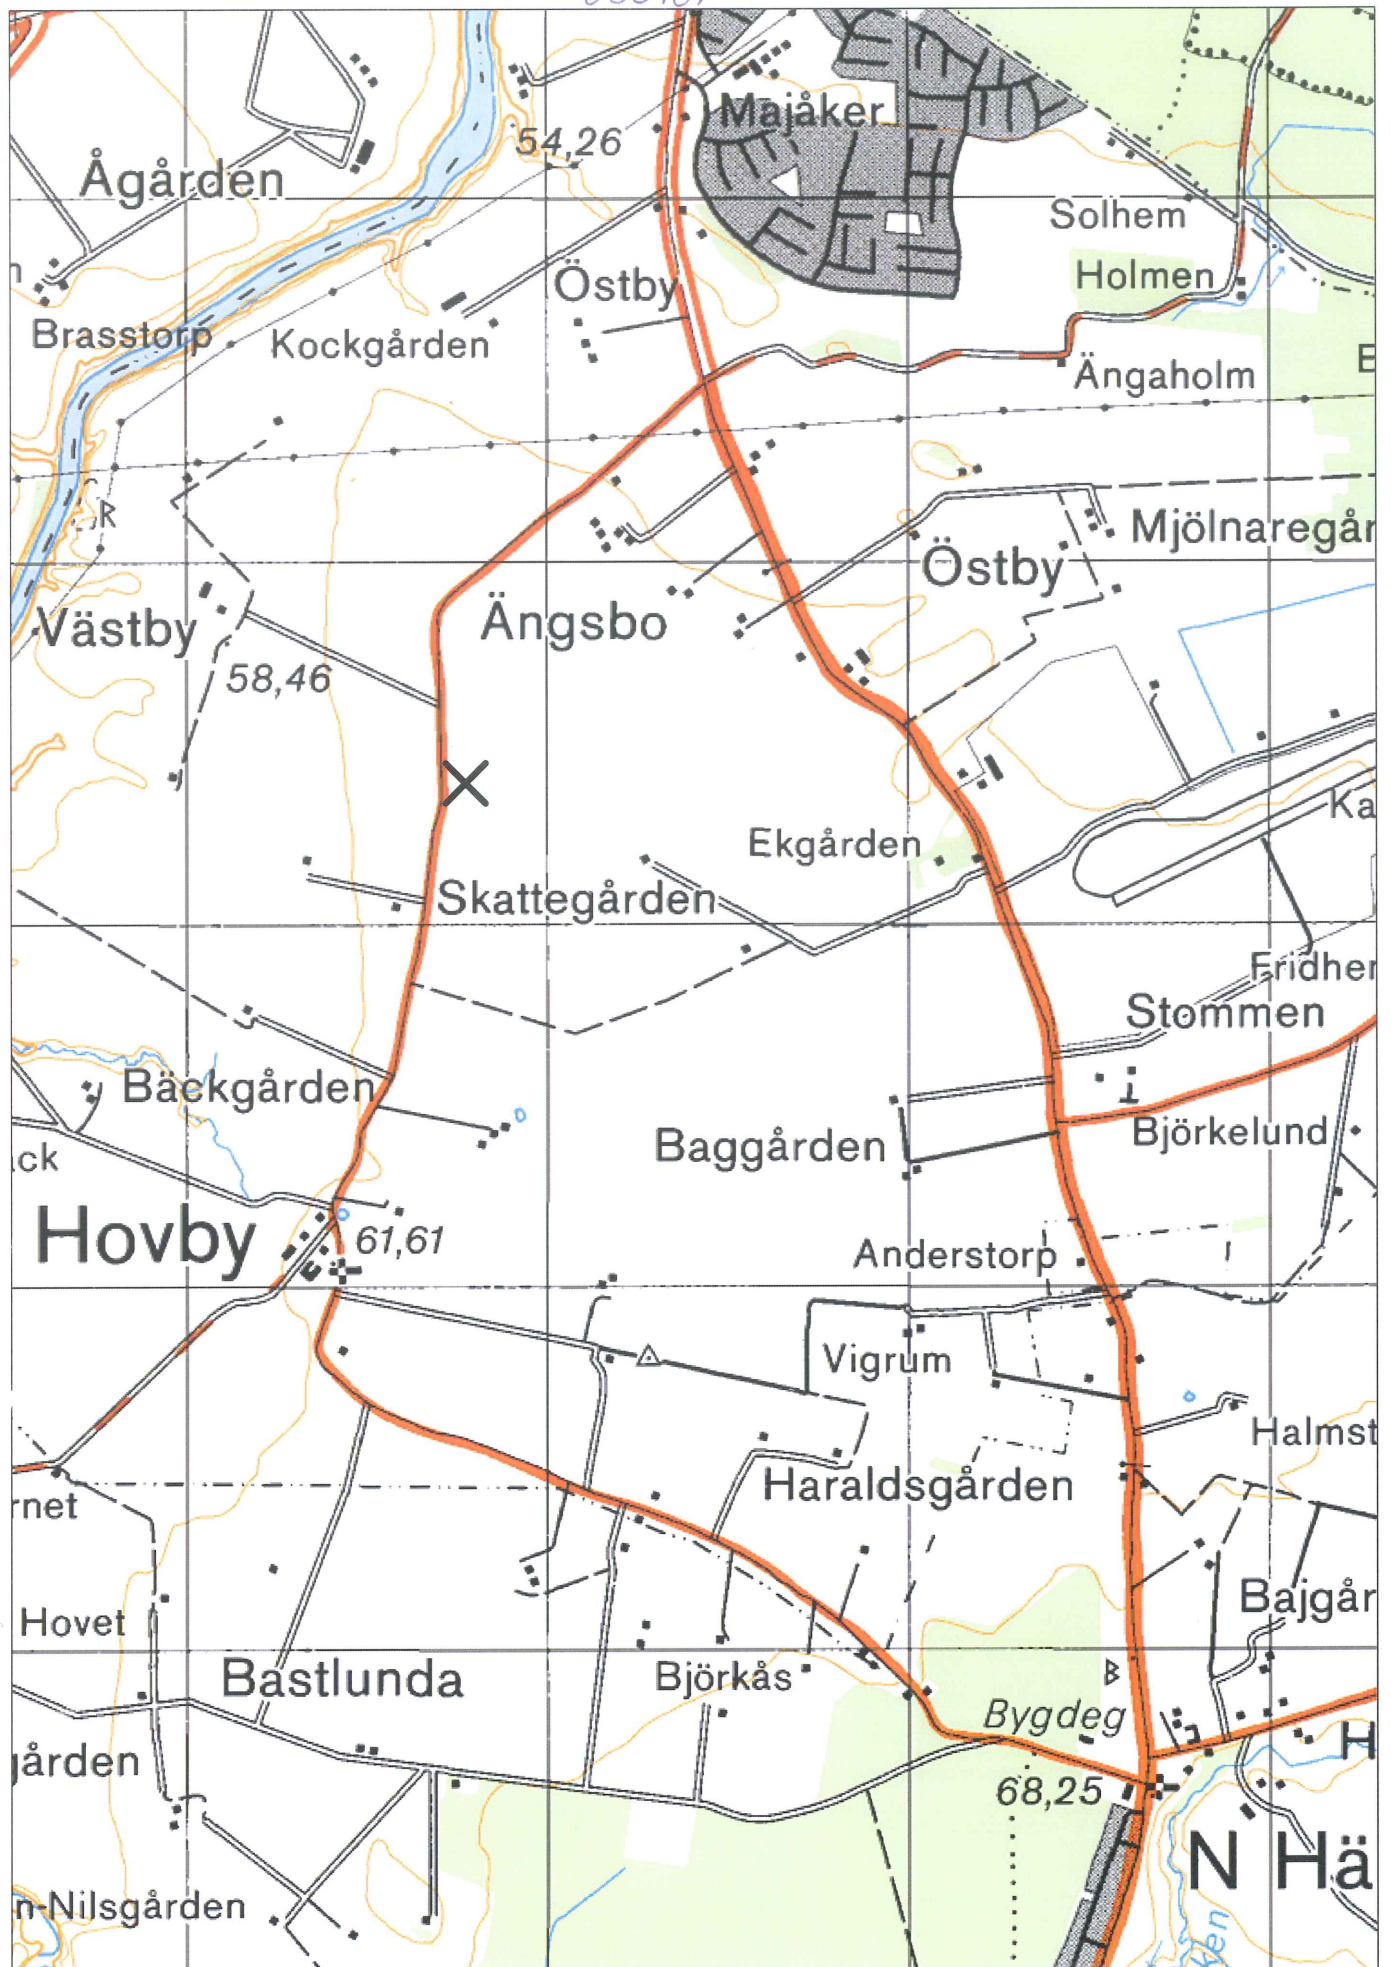

lat=N58.433579° long=E13.108759°

Skala 1:20911 500 m

Kryssets koordinat: lat=N58.463491° long=E13.128066°