



LOGG AV



Gunilla  
Lennhag

Koordinatorer: 6443 610 354209

## FÄLTKORT

[Till översikt](#)



2017 L9-8450-2017-001

Nationellt jordbruksområde: Varaslätten (15A) ,  
152991

Försök titel: Svampbekämpning i  
höstrapsens blomning, inverkan på  
skördetidpunkt och avkastning.

Försöksnummer:: R-914-2017

Lfe: 52 - HS Skaraborg Logården

Gröda: Höstraps

Försöksvärd: Donald Head (an, Bergsgården, Sollebrunn)

### Försöksbehandlingar:

#### F1 Svampbekämpning

|   |             |                                          |                            |
|---|-------------|------------------------------------------|----------------------------|
| 1 |             | Obehandlat,                              | Finansierat<br>av Region   |
| 2 | St. 65 - 65 | 1 l Amistar<br>Gold,                     | Finansierat<br>av Syngenta |
| 3 | St. 65 - 65 | 0.5 kg<br>Cantus,                        | Finansierat<br>av BASF     |
| 4 | St. 65 - 65 | 1 l Pictor<br>Active,                    | Finansierat<br>av BASF     |
| 5 | St. 65 - 65 | 0.7 l Proline<br>250 EC,                 | Finansierat<br>av Bayer    |
| 6 | St. 65 - 65 | 1 l Propulse<br>SE 250,                  | Finansierat<br>av Bayer    |
| 7 | St. 65 - 65 | 0.5 l Proline<br>250 EC,<br>0.5 l Azaka, | Finansierat<br>av FMC      |

### Grundbehandlingar:

Utsäde och sådd, Sådd Datum, Utsädesmängd

#### Mätparametrar:

##### P01 Vid anläggning

Försök-Jordprov, 0 -25 cm till laboratorium

##### P02

Rutvis-Bomullsmögel, Index Tidp 1

Rutvis-Svartfläcksjuka, % täckning på skidor

##### P03 Vid skörd

Rutvis-Kärna/frö-prov, till egen analys

Rutvis-Stråstyrka, %

Rutvis-Parcellskörd, kg kärna/frö (okorrigerat)

Försöksledare  
Ulrika Dyrland Martinsson 010-4762031  
ulrika.dyrland-martinsson@hushallningssa

Utförar-ansvarig  
Johan Lidberg 0514-10090/0708-703358  
Johan.Lidberg@hushallningssallskapet.se

Beh 24/5-17 7L

2017 L9-8450-2017-001, 152991

Långared

(P)

Gräbo

Ersta kyrka

Rad1. Rad2.

|        |                   |
|--------|-------------------|
| 3 (1)  | 5 (15)            |
| 6 (2)  | 1 (16)            |
| 2 (3)  | <del>4 (17)</del> |
| 7 (4)  | <del>7 (18)</del> |
| 5 (5)  | <del>6 (19)</del> |
| 4 (6)  | 3 (20)            |
| 1 (7)  | 2 (21)            |
| 1 (8)  | 4 (22)            |
| 7 (9)  | 6 (23)            |
| 5 (10) | 7 (24)            |
| 3 (11) | 3 (25)            |
| 2 (12) | 1 (26)            |
| 6 (13) | 2 (27)            |
| 4 (14) | 5 (28)            |

ruta 17-18  
7 bytt plats - NFTS  
4 rättat i  
6 ok  
30/5-17  
GL

Norr

Gården


Sollebrunn

# Kartex kartbild

Ursprung: o\_gron.rik

152991

©Lantmäteriverket, Gävle, 2017

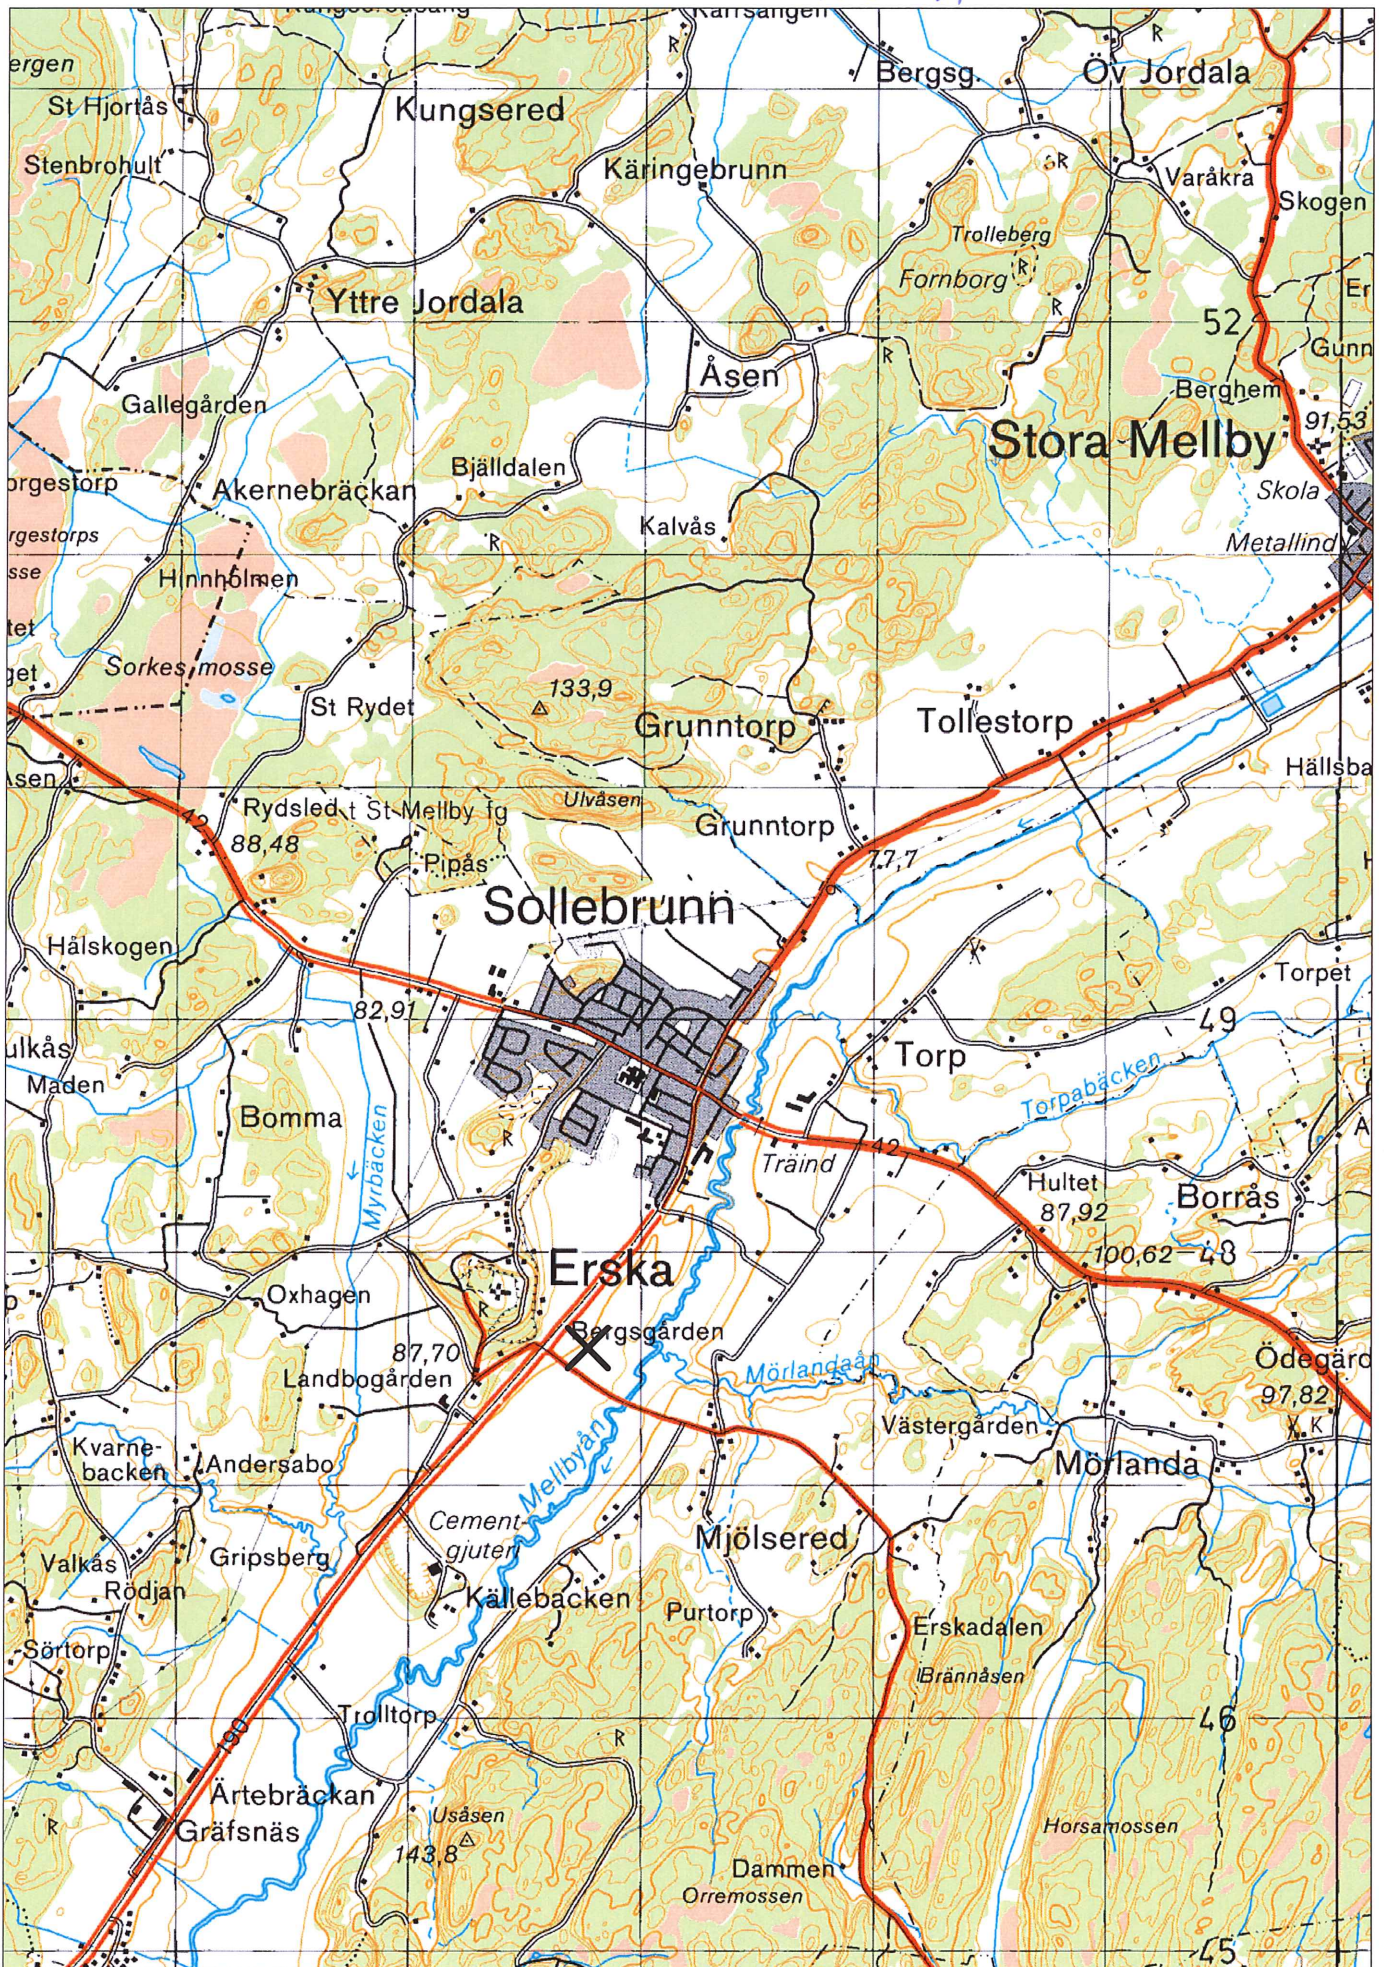

lat=N58.084855° long=E12.486199°

Skala 1:32536

Kryssets koordinat: lat=N58.109846° long=E12.526567°